


INWENTARYZACJA POWYKONAWCZA
m. Warka, ul. Owocowa 3
140611_4.0002 Warka dz. ewid. nr 761/4

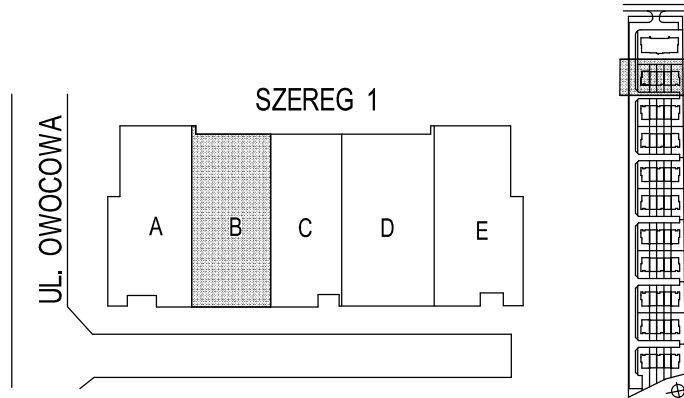

ZESTAWIENIE POWIERZCHNI		
SEGMENT 1B	nazwa	powierzchnia
Piętro I		
M02P/01	Komunikacja /Klatka schodowa / Korytarz	14,74 m ²
M02P/02	Pokój	11,58 m ²
M02P/03	Pokój	11,76 m ²
M02P/04	Łazienka	7,03 m ²
M02P/05	Pokój	13,45 m ²
M02P/06	Łazienka	4,44 m ²
M02P/07	Garderoba	5,38 m ²
M02P/07A	Balkon	6,38 m ²
Razem I piętro		68,38 m ²
Powierzchnia użytkowa		133,03 m ²
Powierzchnia użytkowa z balkonem		139,41 m ²

ZESTAWIENIE POWIERZCHNI		
SEGMENT 1B	nazwa	powierzchnia
Parter		
M02/01	Wiatrolap	6,22 m ²
M02/02	Kuchnia	15,47 m ²
M02/03	Korytarz	8,10 m ²
M02/04	WC	4,48 m ²
M02/05	Salon z jadalnią	30,38 m ²
Razem parter		64,65 m ²

Pomiar powierzchni użytkowej według normy PN-ISO 9836:2015-12

Pomiar powierzchni użytkowej według normy PN-ISO 9836:2015-12

