


INWENTARYZACJA POWYKONAWCZA
m. Warka, ul. Owocowa 7
140611_4.0002 Warka dz. ewid. nr 761/6

ZESTAWIENIE POWIERZCHNI		
SEGMENT 1D	nazwa	powierzchnia
Piętro I		
M04P/01	Komunikacja /Klatka schodowa / Korytarz	14,84 m ²
M04P/02	Pokój	13,39 m ²
M04P/03	Garderoba	5,38 m ²
M04P/04	Łazienka	4,48 m ²
M04P/05	Łazienka	7,09 m ²
M04P/06	Pokój	11,55 m ²
M04P/07	Pokój	11,81 m ²
M04P/07A	Balkon	6,39 m ²
Razem I piętro		68,54 m ²
Powierzchnia użytkowa		134,10 m ²
Powierzchnia użytkowa z balkonem		140,49 m ²

Pomiar powierzchni użytkowej według normy PN-ISO 9836:2015-12

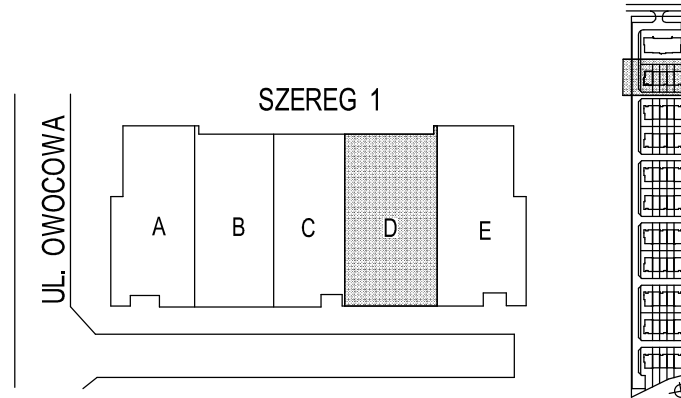

ZESTAWIENIE POWIERZCHNI		
SEGMENT 1D	nazwa	powierzchnia
Parter		
M04/01	Wiatrołap	6,26 m ²
M04/02	Kuchnia	15,40 m ²
M04/03	Korytarz	8,70 m ²
M04/04	Łazienka	4,47 m ²
M04/05	Salon z jadalnią	30,73 m ²
Razem parter		65,56 m ²

Pomiar powierzchni użytkowej według normy PN-ISO 9836:2015-12

