


INWENTARYZACJA POWYKONAWCZA  
 m. Warka, ul. Owocowa 19  
 140611\_4.0002 Warka dz. ewid. nr 761/12

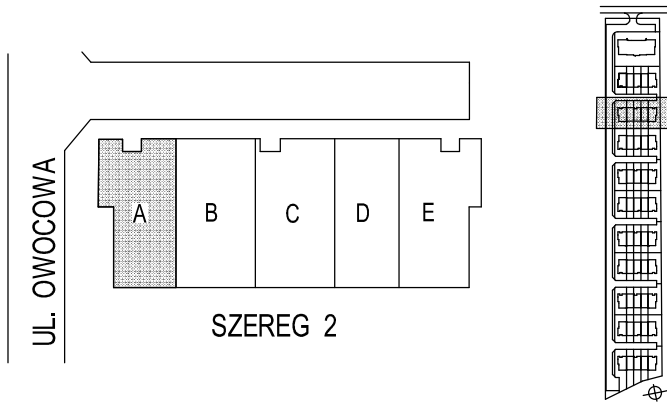

ZESTAWIENIE POWIERZCHNI		
SEGMENT 2A	nazwa	powierzchnia
Parter		
M05/01	Wiatrolap	5,99 m <sup>2</sup>
M05/02	Garaż	20,47 m <sup>2</sup>
M05/03	WC	3,11 m <sup>2</sup>
M05/04	Korytarz	6,63 m <sup>2</sup>
M05/05	Salon z aneksem kuchennym	34,39 m <sup>2</sup>
Razem parter		70,59 m <sup>2</sup>

ZESTAWIENIE POWIERZCHNI		
SEGMENT 2A	nazwa	powierzchnia
Piętro I		
M05P/01	Klatka schodowa / korytarz	11,12 m <sup>2</sup>
M05P/02	Łazienka	7,47 m <sup>2</sup>
M05P/03	Pokój	14,23 m <sup>2</sup>
M05P/04	Łazienka	5,86 m <sup>2</sup>
M05P/05	Garderoba	5,93 m <sup>2</sup>
M05P/06	Pokój	14,35 m <sup>2</sup>
M05P/07	Garderoba	2,57 m <sup>2</sup>
M05P/08	Pokój	14,37 m <sup>2</sup>
M05P/08A	Balkon	6,18 m <sup>2</sup>
Razem I piętro		75,90 m <sup>2</sup>
Powierzchnia użytkowa		146,49 m <sup>2</sup>
Powierzchnia użytkowa z balkonem		152,67 m <sup>2</sup>

Pomiar powierzchni użytkowej według normy PN-ISO 9836:2015-12

Pomiar powierzchni użytkowej według normy PN-ISO 9836:2015-12

