


INWENTARYZACJA POWYKONAWCZA  
m. Warka, ul. Owocowa 17  
140611\_4.0002 Warka dz. ewid. nr 761/11

ZESTAWIENIE POWIERZCHNI		
SEGMENT 2B	nazwa	powierzchnia
Piętro I		
M04P/01	Klatka schodowa / korytarz	14,93 m <sup>2</sup>
M04P/02	Pokój	13,41 m <sup>2</sup>
M04P/03	Garderoba	5,41 m <sup>2</sup>
M04P/04	Łazienka	4,53 m <sup>2</sup>
M04P/05	Łazienka	7,04 m <sup>2</sup>
M04P/06	Pokój	11,20 m <sup>2</sup>
M04P/07	Pokój	12,25 m <sup>2</sup>
M04P/07A	Balkon	6,45 m <sup>2</sup>
Razem I piętro		68,77 m <sup>2</sup>
Powierzchnia użytkowa		134,67 m <sup>2</sup>
Powierzchnia użytkowa z balkonem		141,12 m <sup>2</sup>

ZESTAWIENIE POWIERZCHNI		
SEGMENT 2B	nazwa	powierzchnia
Parter		
M04/01	Wiatrołap	6,22 m <sup>2</sup>
M04/02	Kuchnia	15,50 m <sup>2</sup>
M04/03	Korytarz	8,67 m <sup>2</sup>
M04/04	Łazienka	4,48 m <sup>2</sup>
M04/05	Salon z jadalnią	31,03 m <sup>2</sup>
Razem parter		65,90 m <sup>2</sup>

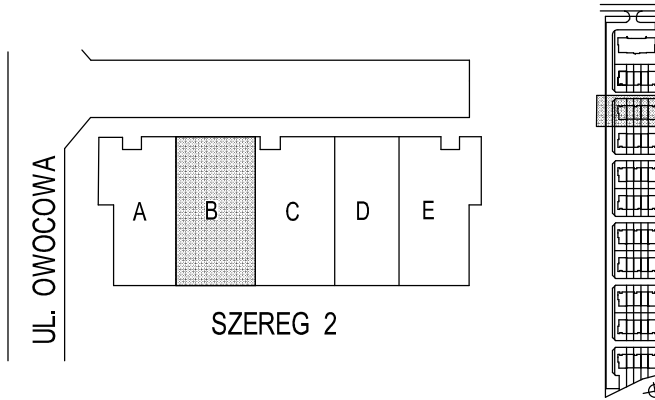

Pomiar powierzchni użytkowej według normy PN-ISO 9836:2015-12

Pomiar powierzchni użytkowej według normy PN-ISO 9836:2015-12

