


INWENTARYZACJA POWYKONAWCZA  
m. Warka, ul. Owocowa 15  
140611\_4.0002 Warka dz. ewid. nr 761/10

ZESTAWIENIE POWIERZCHNI		
SEGMENT 2C	nazwa	powierzchnia
Piętro I		
M03P/01	Klatka schodowa / korytarz	15,17 m <sup>2</sup>
M03P/02	Pokój	13,41 m <sup>2</sup>
M03P/03	Garderoba	5,45 m <sup>2</sup>
M03P/04	Łazienka	4,48 m <sup>2</sup>
M03P/05	Łazienka	7,01 m <sup>2</sup>
M03P/06	Pokój	11,51 m <sup>2</sup>
M03P/07	Pokój	11,89 m <sup>2</sup>
M03P/07A	Balkon	5,22 m <sup>2</sup>
Razem I piętro		68,92 m <sup>2</sup>
Powierzchnia użytkowa		132,46 m <sup>2</sup>
Powierzchnia użytkowa z balkonem		137,68 m <sup>2</sup>

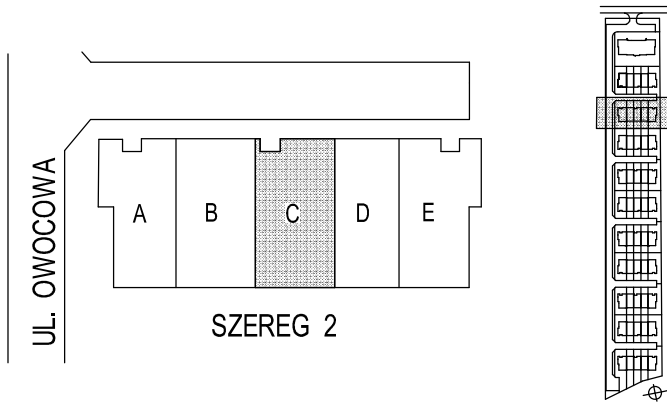

ZESTAWIENIE POWIERZCHNI		
SEGMENT 2C	nazwa	powierzchnia
Parter		
M03/01	Wiatrolap	3,69 m <sup>2</sup>
M03/02	Kuchnia	15,38 m <sup>2</sup>
M03/03	Korytarz	8,56 m <sup>2</sup>
M03/04	WC	4,50 m <sup>2</sup>
M03/05	Salon z jadalnią	31,41 m <sup>2</sup>
Razem parter		63,54 m <sup>2</sup>

Pomiar powierzchni użytkowej według normy PN-ISO 9836:2015-12

Pomiar powierzchni użytkowej według normy PN-ISO 9836:2015-12

