


INWENTARYZACJA POWYKONAWCZA  
m. Warka, ul. Owocowa 13  
140611\_4.0002 Warka dz. ewid. nr 761/9

ZESTAWIENIE POWIERZCHNI		
SEGMENT 2D	nazwa	powierzchnia
Piętro I		
M02P/01	Klatka schodowa / korytarz	15,00 m <sup>2</sup>
M02P/02	Pokój	11,53 m <sup>2</sup>
M02P/03	Pokój	11,91 m <sup>2</sup>
M02P/04	Łazienka	6,98 m <sup>2</sup>
M02P/05	Pokój	13,47 m <sup>2</sup>
M02P/06	Łazienka	4,47 m <sup>2</sup>
M02P/07	Garderoba	5,40 m <sup>2</sup>
M02P/07A	Balkon	6,37 m <sup>2</sup>
Razem I piętro		68,76 m <sup>2</sup>
Powierzchnia użytkowa		134,89 m <sup>2</sup>
Powierzchnia użytkowa z balkonem		141,26 m <sup>2</sup>

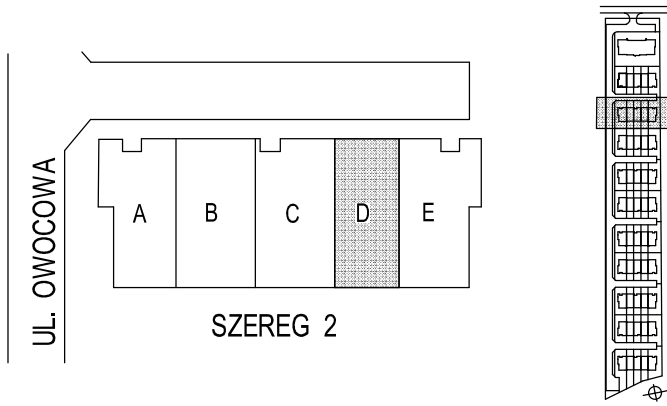

ZESTAWIENIE POWIERZCHNI		
SEGMENT 2D	nazwa	powierzchnia
Parter		
M02/01	Wiatrołap	6,22 m <sup>2</sup>
M02/02	Kuchnia	15,37 m <sup>2</sup>
M02/03	Korytarz	9,00 m <sup>2</sup>
M02/04	WC	4,48 m <sup>2</sup>
M02/05	Salon z jadalnią	31,06 m <sup>2</sup>
Razem parter		66,13 m <sup>2</sup>

Pomiar powierzchni użytkowej według normy PN-ISO 9836:2015-12

Pomiar powierzchni użytkowej według normy PN-ISO 9836:2015-12

